


REF: J:\2011\1028 Pontus Arena GK\19 RELATIONSHANDLING\T\Tabeller.dwg

LAGER: 5B11

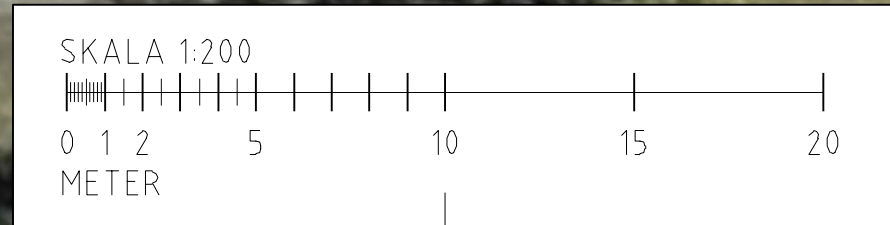

BET	ANT	ÄNDRINGEN AVSER	SKN	DATUM
-----	-----	-----------------	-----	-------

RELATIONSHANDLING
 LULEÅ ENERGI ARENA
 KV. BAVERN 1, LULEÅ KOMMUN



UPPDRAG NR 106 00 04	RITAD AV A. LARSSON	HANDLÄGGARE ANDRÉ LARSSON
DATUM 2020-01-13	ANSVARIG	

LULEÅ ENERGI ARENA
 PLAN 2, ENTRÉPLAN
 ÖVERSIKT

SKALA A1: 1:200 A3: 1:400	NUMMER A-40-1-01	BET
---------------------------------	---------------------	-----

PLO: 2020-1-14 07:34: N:\106\101\106000\5 ARBETS MATERIAL\02 BIM\A\A_2D_MODEL\07 FORPRAGNINGSUNDERLAG\01 RITNINGAR\A-MODELL\AMP2 - SITTINGAR.DWG LARSSON ANDRE