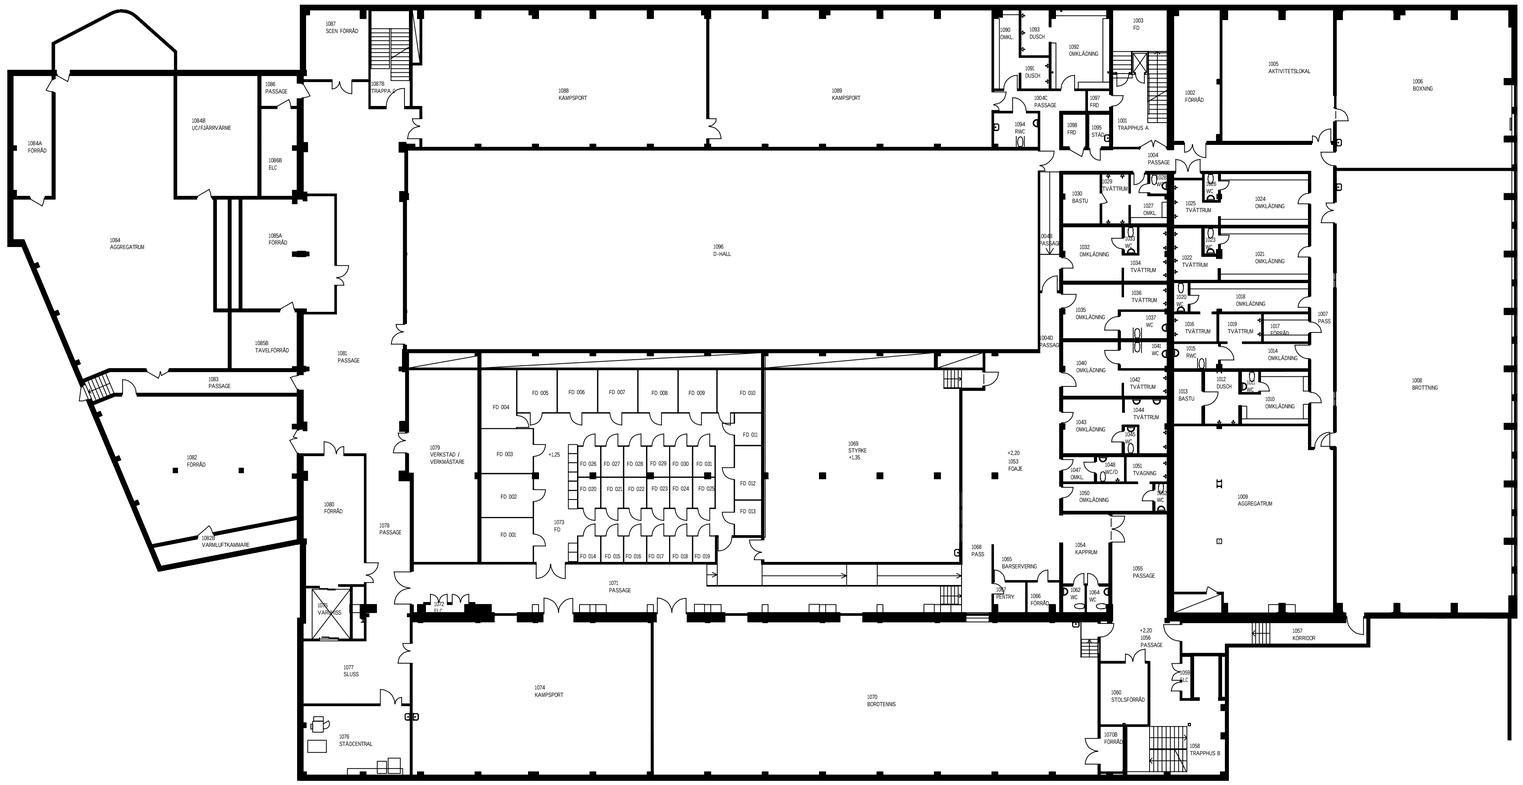

SKALA 1:200

0 1 2 5 10 15 20

METER

BET	ANT	ÄNDRINGEN AVSER	SIGN	DATUM

RELATIONSHANDLING

LULEÅ ENERGI ARENA

KV. BÄVERN 1, LULEÅ KOMMUN

Luleå Energi Arena

UPPDRAG NR	RITAD AV	HANDLÄGGARE
DATUM 2021-05-27	ANSVARIG	

LULEÅ ENERGI ARENA

PLAN 1, KÄLLARE

ÖVERSIKT

SKALA	NUMMER	BET
A1: 1:200 A3: 1:400	A-40-1-001	

XREF

LAGER

PLO